

IMPRESA EMITTENTE:



Planimetria generale scala 1:5000

COMMITTENTE:

PROVINCIA DI PESCARA



OGGETTO:

POSTAZIONE DI CONTROLLO ELETTRONICO DELLA VELOCITÀ ISTANTANEA - PROGETTO AS BUILT -

STRADA:

S.P. 2 "Lungofino"

TITOLO TAVOLA:

PLANIMETRIA GENERALE CON POSIZIONAMENTO DISPOSITIVI E SEGNALETICA VERTICALE

TAV. N°	01
SCALA	1:5000
DATA	26/05/2026

IMPIANTO:

Rilevatore della velocità istantanea modello "VRS-EVO-T12-5-R"

PROGETTISTA:

ARCH. BEATRICE NICCOLUCCI

PER SAFETY21 SPA:


VALERIO FRANCO

PER APPROVAZIONE:

PROVINCIA DI PESCARA

RIEPILOGO

Chilometrica posizionamento POSTAZIONE	km 11+850
Direzione corsia di rilevazione	Pescara
Limite di velocità	50 km/h
Chilometrica posizionamento POSTAZIONE	km 13+360
Direzione corsia di rilevazione	Teramo
Limite di velocità	50 km/h
Classificazione strada	Strada urbana
Competenza territoriale	Comune di Città Sant'Angelo

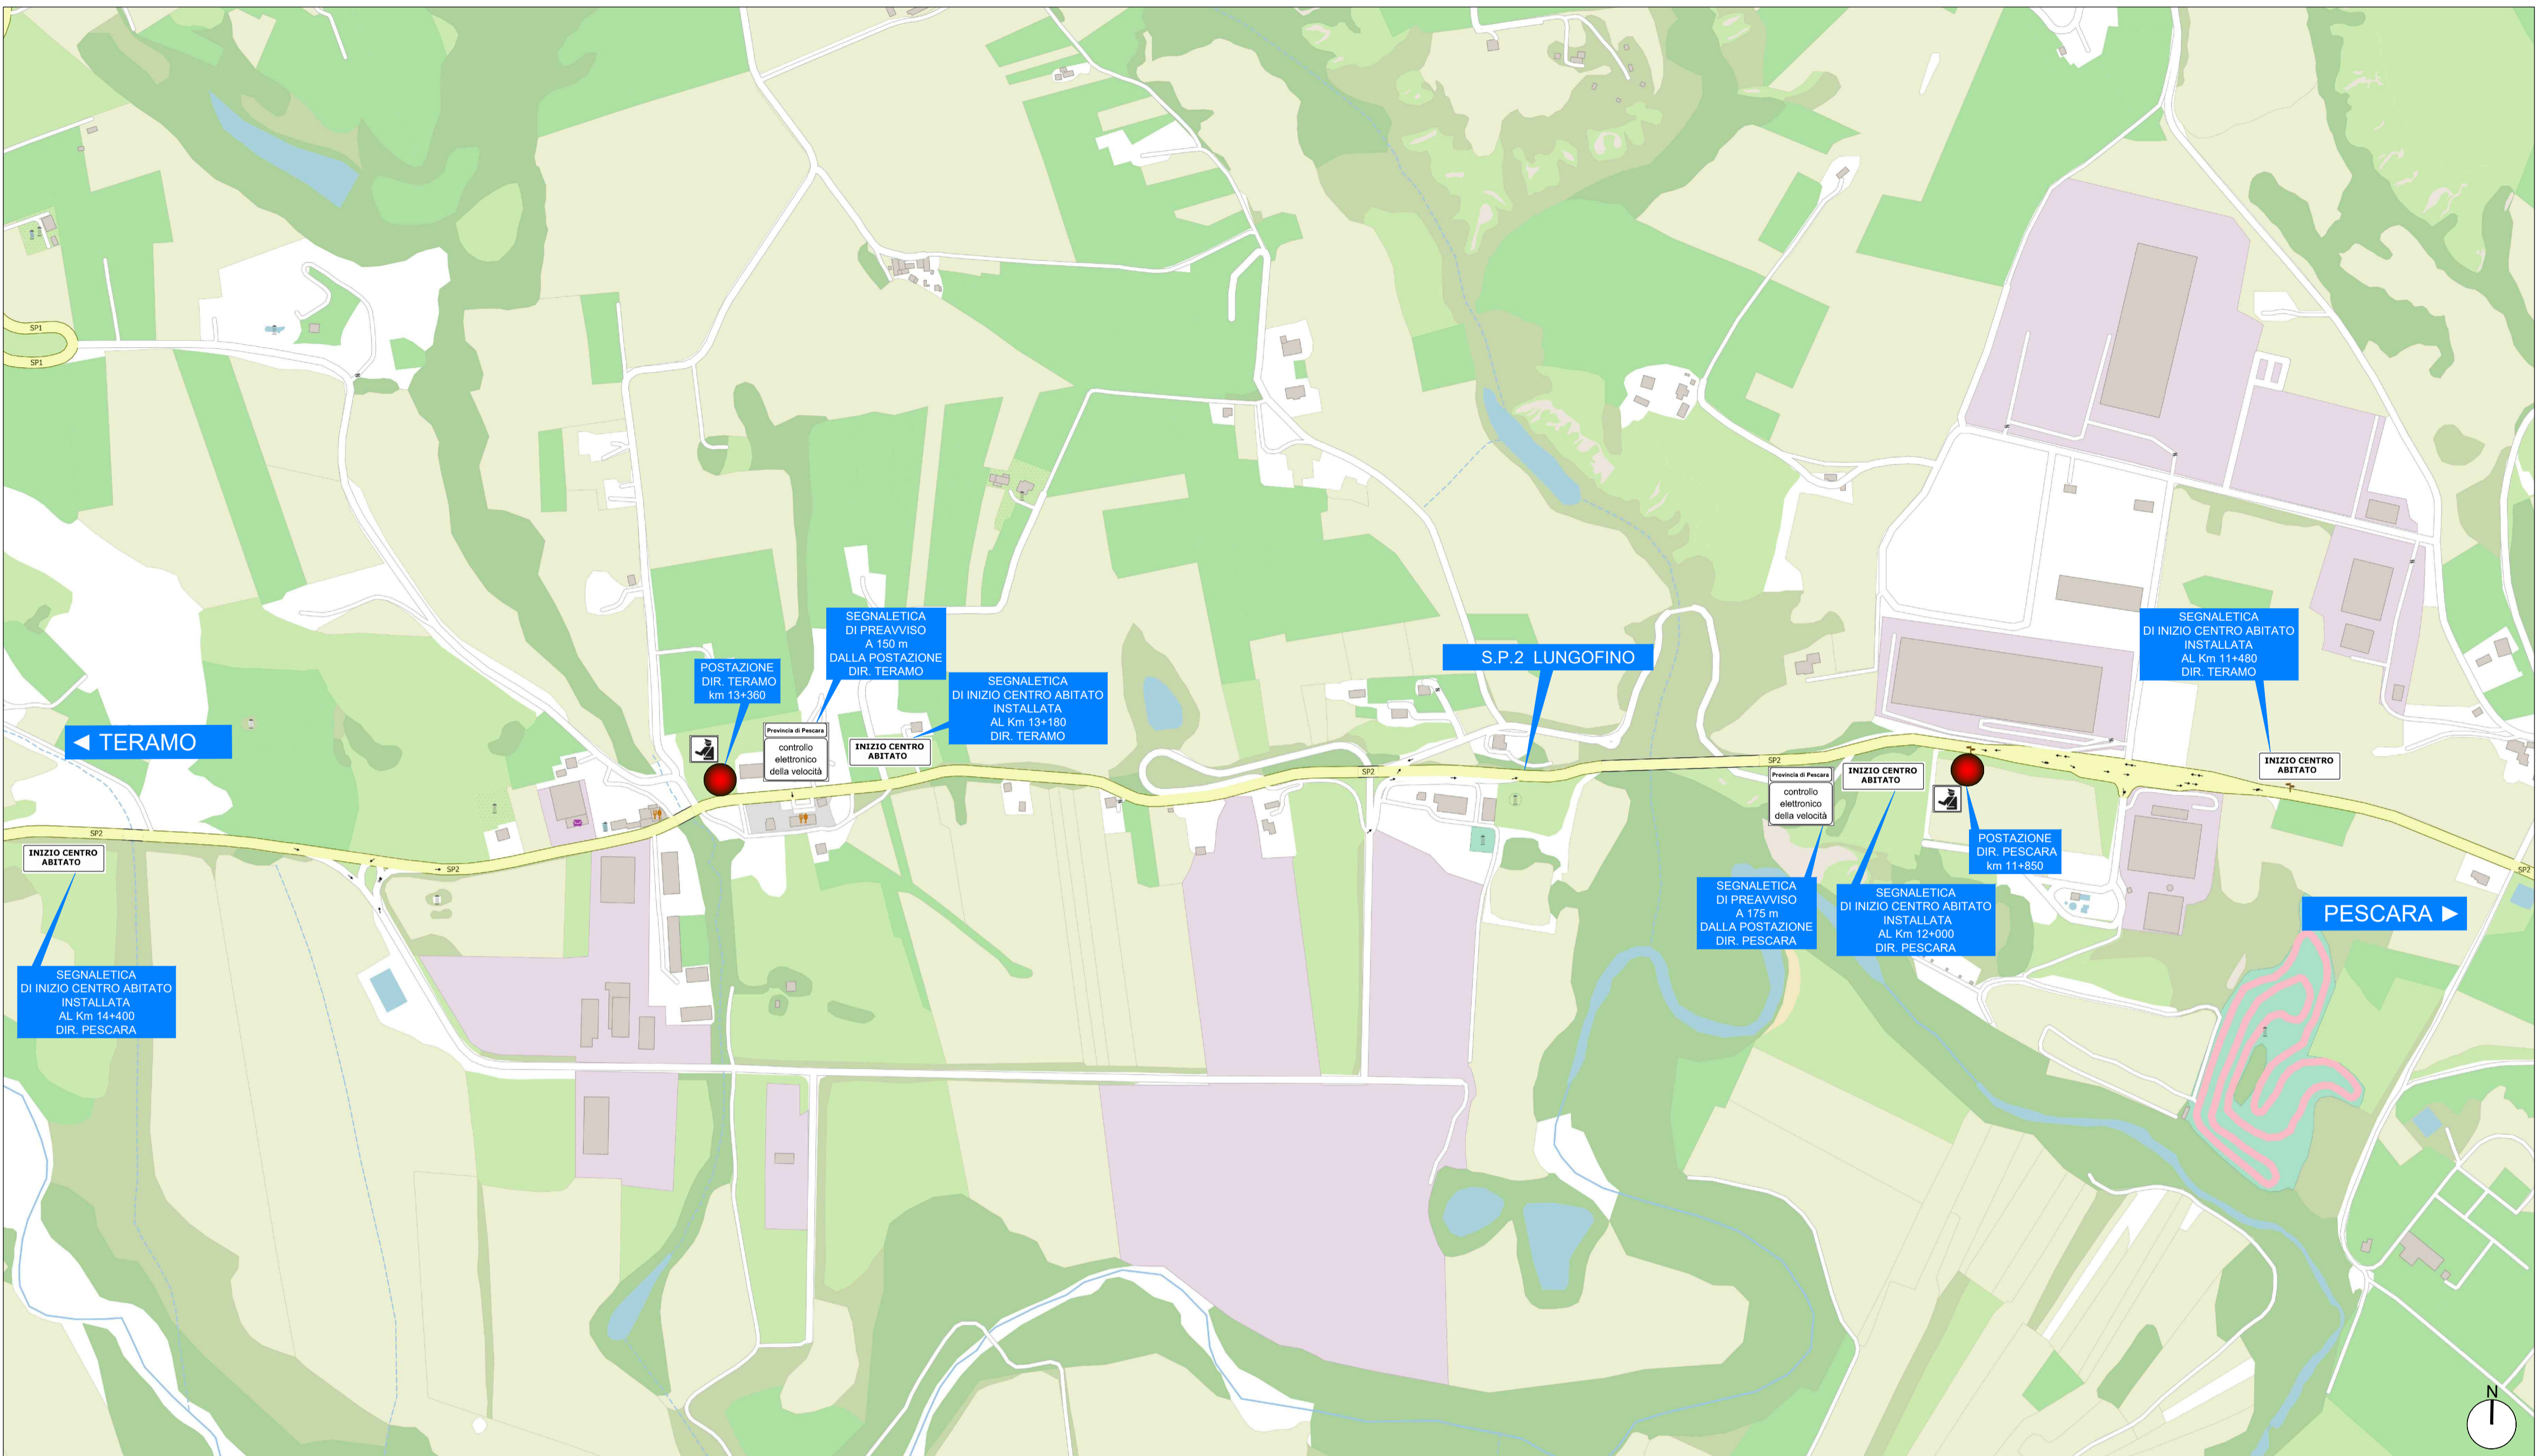

LEGENDA:

	Postazione
	Segnaletica di avviso "Controllo elettronico della velocità"
	Segnaletica di preavviso "Controllo elettronico della velocità"
	Segnaletica di Inizio centro abitato



Segnaletica di preavviso a 175 m dalla Postazione dir. Pescara



Segnaletica di preavviso a 150 m dalla Postazione dir. Teramo